


I — I  
1:100

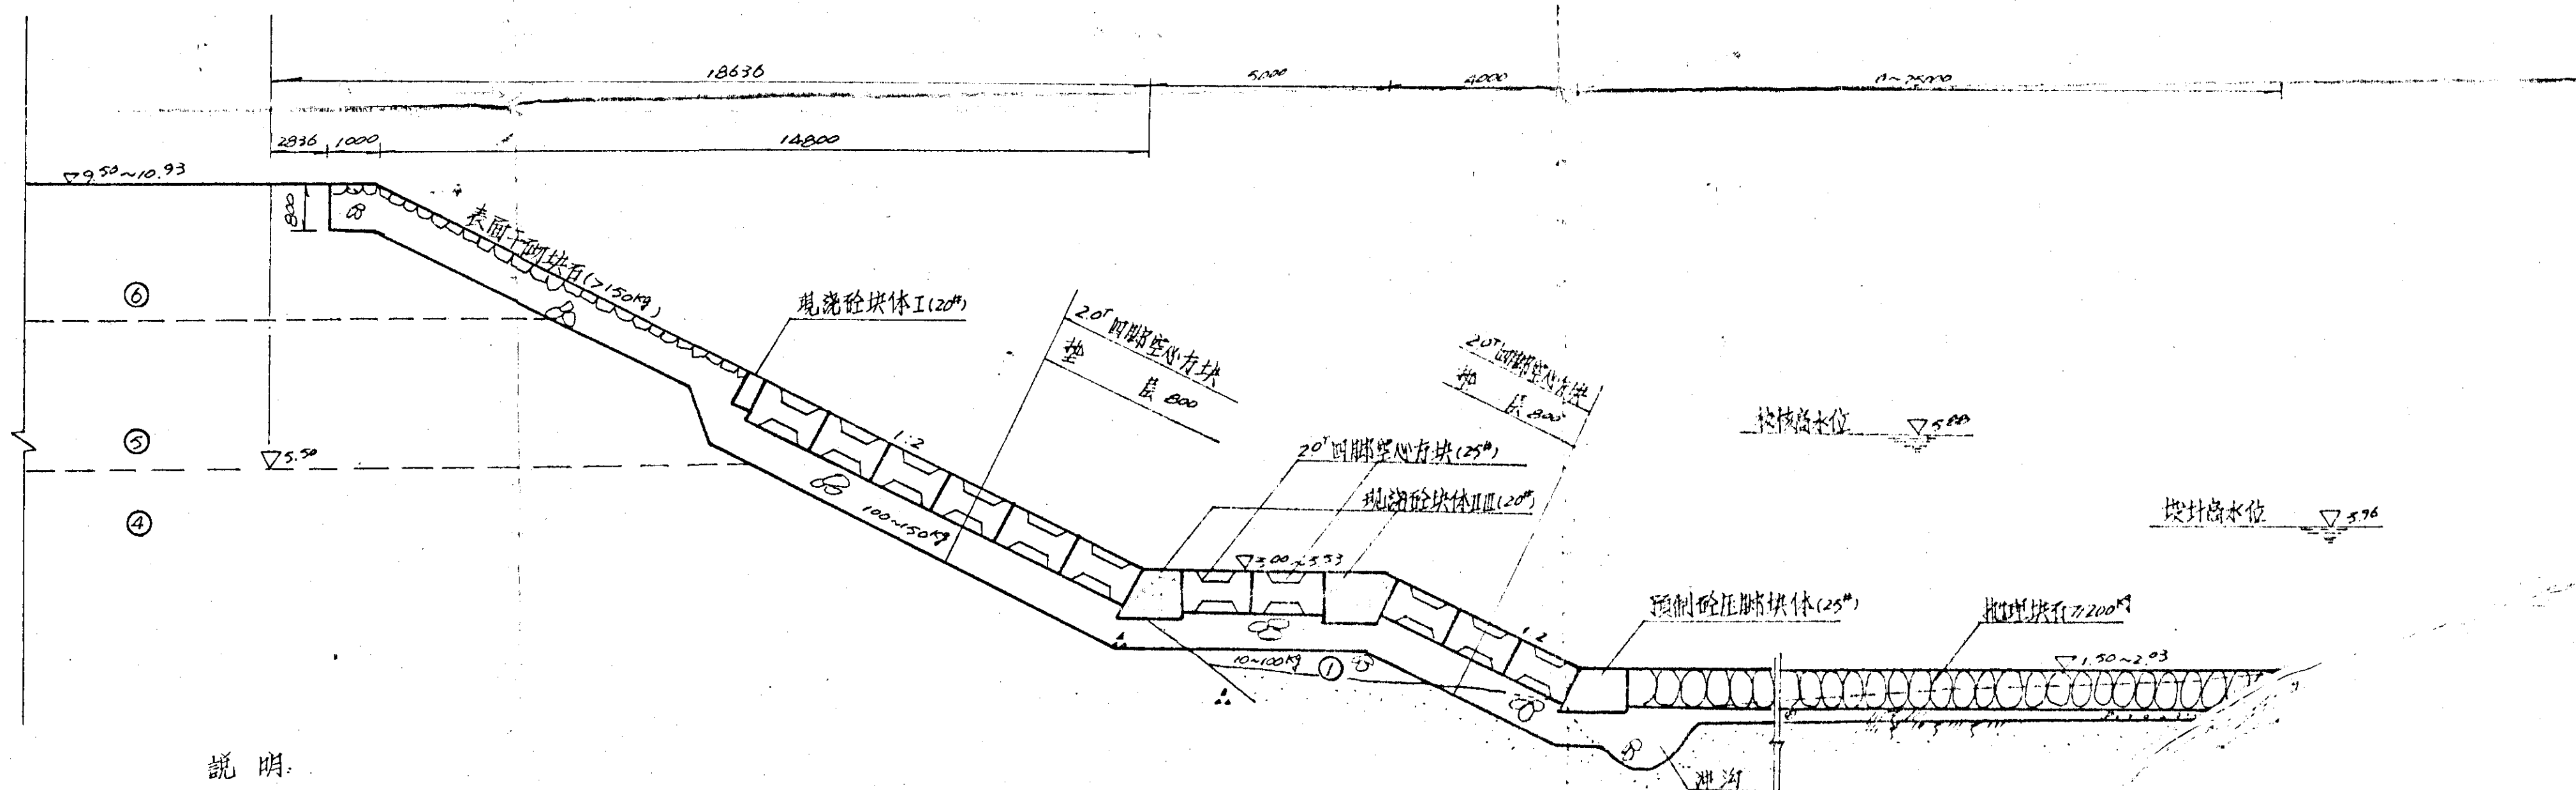

II — II  
1:100

说明:

1. 图示尺寸以毫米计, 标高以米计(黄海高程)。
2. 图中阴影部分为现浇砼。
3. 图中 I-I 剖面反映护堤北端的断面,  
II-II 剖面反映护堤南端的断面, 具体位置  
详见平面布置图 0732-护-水工段-03,  
0732-护-水工段-09。
4. 外坡护面布置情况详见图 0732-护-水工段-04。
5. 设计低水位: -3.08M, 校核低水位: -4.43M, 图中未  
标示。

浙江省水电建筑第二工程处						
核定			工程名称	泰山校地二期工程护堤工程		
审查	周世华	1/5	水工部份	竣工图 设计		
校核			堤身结构			
设计	陈子坤		剖面图			
制图						
描图	周世华	5/96	日期	1996.5	图号	0732-护-水工段-04