




现浇砼块体 I 1:40

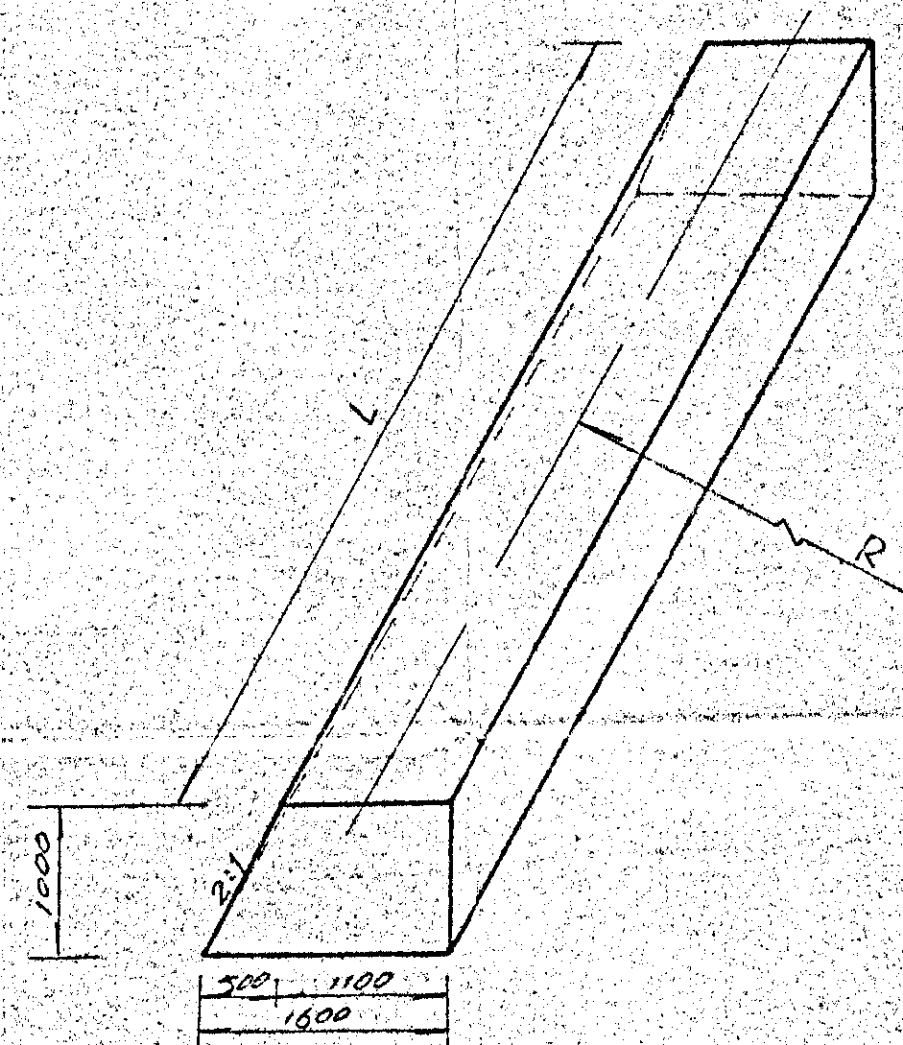


现浇砼块体 II 1:50

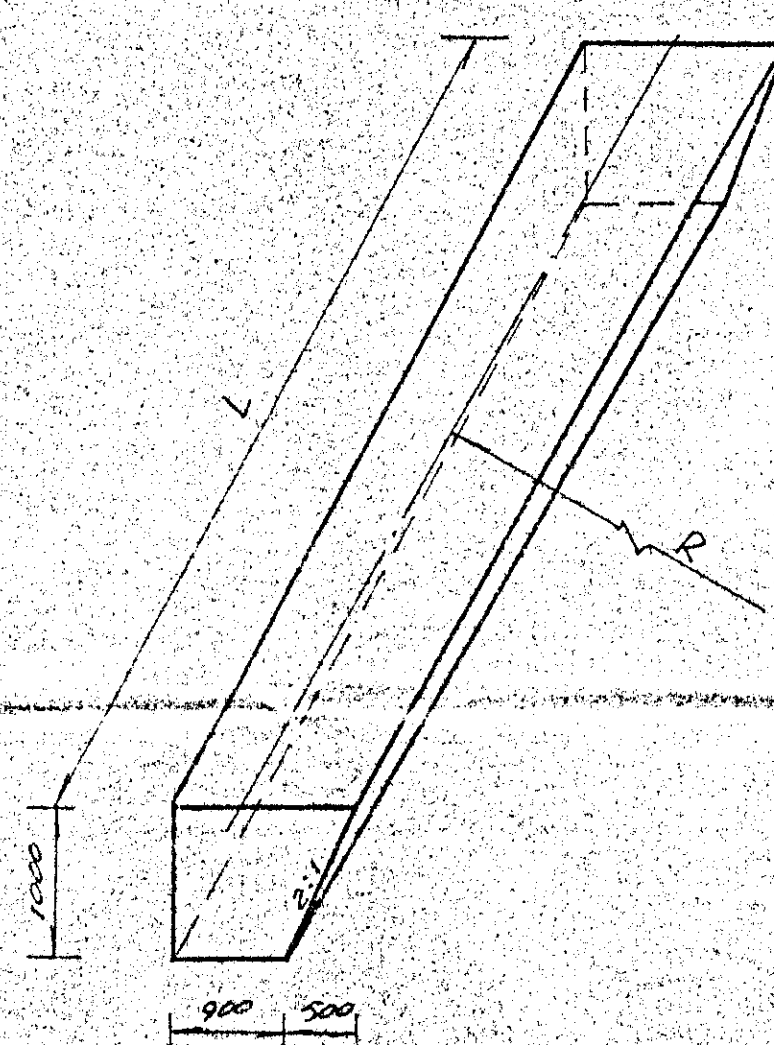

现浇砼块体 III 1:50

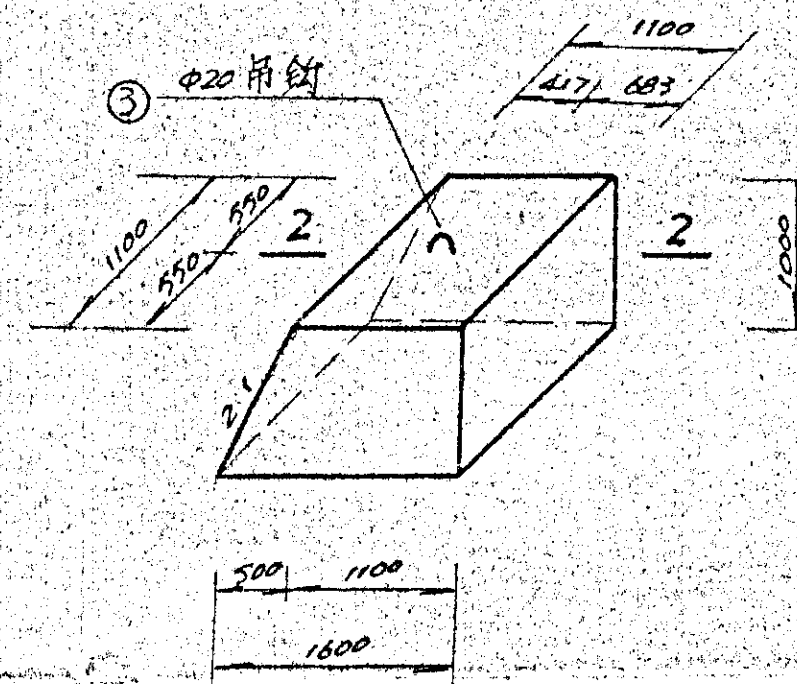

预制砼压脚块体 1:50

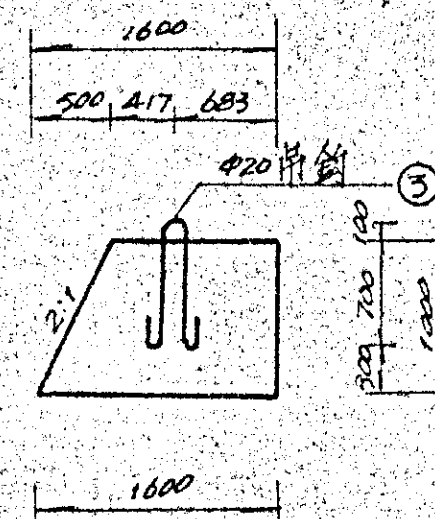

2-2 1:50

压脚块预埋钢筋材料表

编号	型式	规格	长度	单个构件 数量	整座护堤 数量	备注
1		φ20	1850	1	749	吊钩不得冷拉

说明:

1. 图示尺寸, 钢材规格均为毫米计。
2. 现浇段砼分缝长度均为6M。

浙江省水电建筑第二工程处

核定		工程名称	萧山核电二期工程护堤桩		
审查	周世华	1/5	水工	部份	竣工图 设计
校核			钢电杆基础, 现浇, 预制砼块体		
设计	沈东峰		结 构 图		
制图					
描图	周世华	5/6	日期	1996.5	图号 8732-护-水工建-06