


2.0T扭工字型块体 1:20

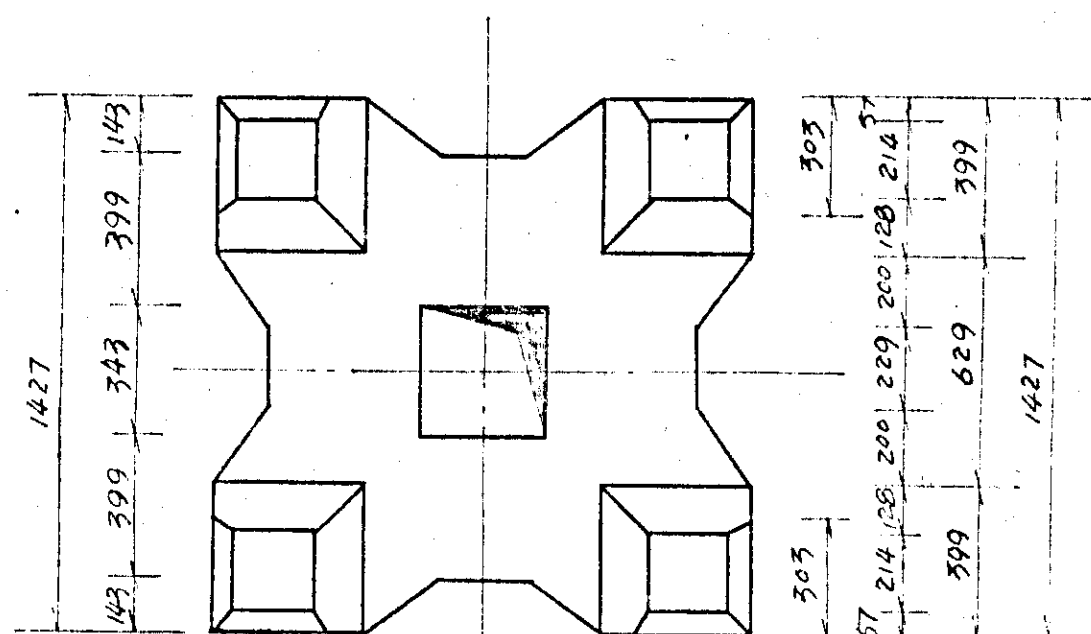

2.0T四脚空心方块 1:20

说明:

1. 图中尺寸以毫米计。

2. 材料: 预制混凝土25#。

3. 制作要求: 预制人工块体重量允许偏差为±5%, 尺寸允许偏差见下表:

项 目	允许偏差
1 边 长	±10mm
2 对 角 线	±20mm
3 块 高	±10mm
4 孔 距 位 置	±20mm

材料表

编号	型 式	规格	长度	单构件重量 (kg)	重量 (kg)
1		φ12	1000	2	1.776

浙江省水电建筑第二工程处

核定		工程名称	泰山二期工程护堤工程
审查	周世华	水工 部份	竣工图 设计
校核		护面块体结构图	
设计	庄永祥		
制图			
描图	陈旭霞	日期	1998.5
		图号	8732-护面块体