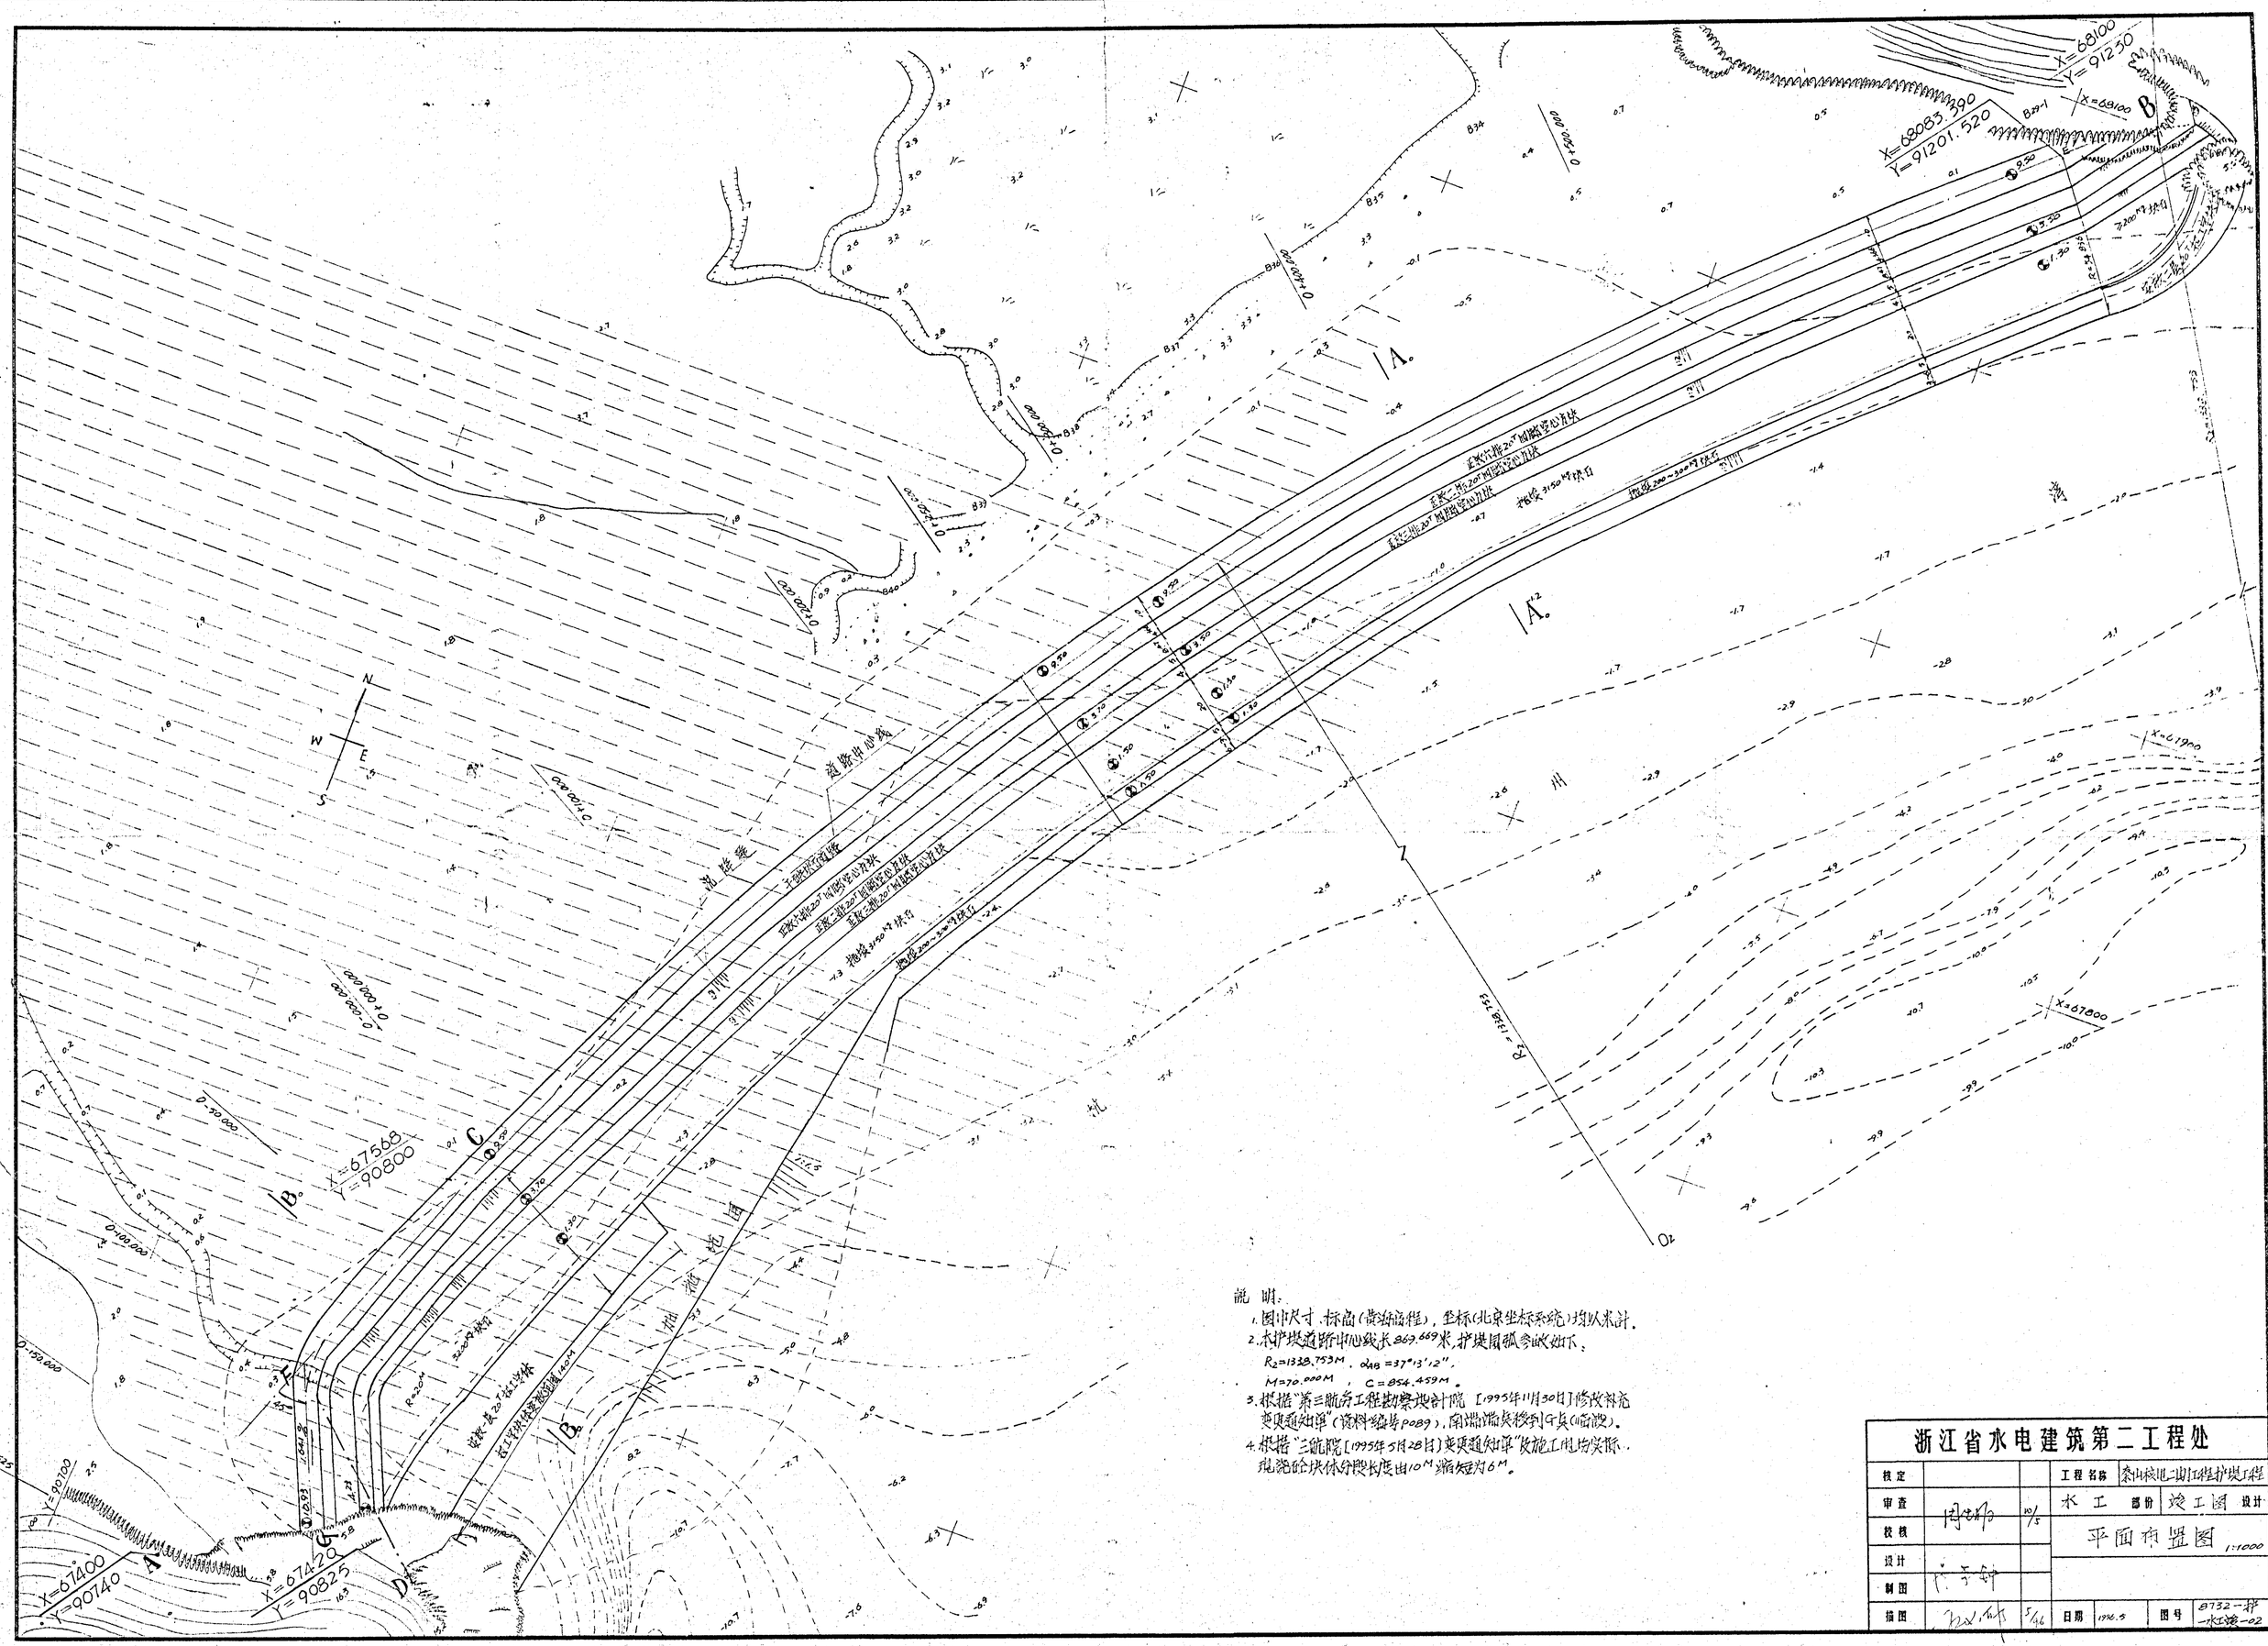

X=68100
Y=91250
X=68100
B
X=68083.390
Y=91201.520
B39-1
B34
B35
B36
B37
B38
B39
B40
0+500.000
0+400.000
0+300.000
0+200.000
0+100.000
0+000.000
0-100.000
0-150.000
0-178.525
A
A
X=67568
Y=90800
B
B
C
D
F
G
X=67400
Y=90740
X=67420
Y=90825
Y=90700
N
S
W
E
R2=1338.753
O2
道路中心线
沉降缝
干砌块石道路
正放六排20T四脚空心方块
正放二排20T四脚空心方块
正放三排20T四脚空心方块
抛填3150Kg块石
抛填200~300Kg块石
3200Kg块石
安放一层20T扭工字体
扭工字块体安放范围140M
R=20M
1:1.5
X=67900
X=67800
9.50
3.70
1.30
10.93
1.841%
4.23
5.8

说 明:

1. 图中尺寸、标高(黄海高程),坐标(北京坐标系统)均以米計。
2. 本护堤道路中心线长869.669米,护堤圆弧参數如下:

$R_2=1338.753M$, $\alpha_{AB}=37°13'12''$.

$M=70.000M$, $C=854.459M$.

3. 根据"第三航务工程勘察設計院[1995年11月30日]修改补充变更通知单"(资料编号P089),南端端点移到G点(临設)。
4. 根据"三航院[1995年5月28日]变更通知单"及施工现场实际,現浇砼块体分段长度由10M缩短为6M。

浙江省水电建筑第二工程处

核定			工程名称	秦山核电二期工程护堤工程
审查		10/5	水工 部位	竣工图 设计
校核			平面布置图 1:1000	
设计				
制图				
描图		5/96	日期 1996.5	图号 8732-护-水工竣-02